

ПРОТОКОЛ № 12

заседания общественной комиссии для организации общественного обсуждения проекта муниципальной программы Ипатовского городского округа Ставропольского края «Формирование современной городской среды на 2018-2022 годы»

«12» сентября 2018 г. Ипатовский городской округ

Председатель заседания - Е.А. Ткаченко – Начальник управления по работе с территориями администрации Ипатовского городского округа Ставропольского края - заместитель председателя общественной комиссии.

Присутствовали:

Члены общественной комиссии: - 7 человек.

Повестка дня:

1. О внесении изменений в дизайн объекта «Благоустройство наиболее посещаемых муниципальных территорий (сквер возле городского стадиона) в городе Ипатово Ипатовского городского округа Ставропольского края».

2. О согласовании рисунка по устройству покрытий из тротуарной плитки по заключенному муниципальному контракту № 54 от 24.08.2018г. на выполнение работ по благоустройству наиболее посещаемых муниципальных территорий (сквер возле городского стадиона) в городе Ипатово Ипатовского городского округа Ставропольского края.

3. О подготовке документации по общественной территории, (городской пляж(в границах х.Бондаревский и х.Кочержинский), подлежащей благоустройству в первоочередном порядке в рамках реализации муниципальной программы «Формирование комфортной городской среды на 2018 – 2022 годы» в 2019 году.

СЛУШАЛИ:

1.О внесении изменений в дизайн объекта «Благоустройство наиболее посещаемых муниципальных территорий (сквер возле городского стадиона) в городе Ипатово Ипатовского городского округа Ставропольского края». Информировует Ткаченко Е.А.- начальника управления по работе территориями администрации

Ипатовского городского округа Ставропольского края.

24.09..2018г. заключен муниципальный контракт на выполнение работ по объекту «Благоустройство наиболее посещаемых муниципальных территорий (сквер возле городского стадиона) в городе Ипатово Ипатовского городского округа Ставропольского края». В ходе работ выяснилось, что при разработке дизайна объекта не были учтены некоторые моменты; в частности не было учтено, что канализационные люки находятся посередине площадки, на которой запланировано размещение детского и спортивного оборудования. При условии его размещения согласно дизайн проекта, будет заблокирован пожарный проезд. В связи с этим возникла необходимость внести некоторые изменения в дизайн объекта. Мы предлагаем разместить детское и спортивное оборудование в зеленых частях сквера по обеим сторонам от памятного знака «Я люблю Ипатово». Размещение оборудования не потребует ликвидации большого количества зеленых насаждений и не нарушит общего вида сквера.

Решили: Внести изменения в дизайн объекта «Благоустройство наиболее посещаемых муниципальных территорий (сквер возле городского стадиона) в городе Ипатово Ипатовского городского округа Ставропольского края» согласно внесенных предложений.

Голосовали: за- 7 человек.

Против -0

СЛУШАЛИ:

2. О согласовании рисунка по устройству покрытий из тротуарной плитки по заключенному муниципальному контракту № 54 от 24.08.2018г. на выполнение работ по благоустройству наиболее посещаемых муниципальных территорий (сквер возле городского стадиона) в городе Ипатово Ипатовского городского округа Ставропольского края. Информирует Ткаченко Е.А.- начальника управления по работе территориями администрации Ипатовского городского округа Ставропольского края.

В настоящее время продолжают работы по благоустройству сквера возле городского стадиона в рамках реализации приоритетного проекта «Формирование комфортной городской среды на 2018 – 2022 годы». Работы ведутся согласно графику. Вскрыто старое покрытие, заканчивается установка

бордюров. Нам необходимо согласовать рисунок укладки тротуарной плитки на благоустраиваемой площади. На ваше рассмотрение предлагается 3 варианта. Прошу внести предложения.

1.Шубин А.А.- внес предложение остановиться на варианте №1.

2.Плескач Г.Д.- внесла предложение согласовать вариант №3.

ГОЛОСОВАЛИ : вариант №1 – за - 2 голоса.

вариант №2 – за – 0 голосов

вариант №3 - за- 6 голосов.

РЕШИЛИ: согласовать рисунок №3 по устройству покрытия из тротуарной плитки по заключенному муниципальному контракту № 54 от 24.08.2018г. на выполнение работ по благоустройству наиболее посещаемых муниципальных территорий (сквер возле городского стадиона) в городе Ипатово Ипатовского городского округа Ставропольского края.



2.СЛУШАЛИ: О подготовке документации по общественной территории, (городской пляж(в границах х.Бондаревский и х.Кочержинский), подлежащей благоустройству в первоочередном порядке в рамках реализации муниципальной программы «Формирование комфортной городской среды на 2018 – 2022 годы» в 2019 году.

Информирует: Попов В.Н. - заместитель начальника управления по работе с территориями администрации Ипатовского городского округа Ставропольского края.


Городской пляж включен в муниципальную программу Ипатовского городского округа Ставропольского края «Формирование современной городской среды на 2018-2022 годы» на 2019год. У нас имеется дизайн-проект и сметная документация этого объекта, прошедшая независимую экспертизу. Проблема этого проекта - категория принадлежности земельного участка, который должен благоустраиваться как пляж. В настоящее время ведется работа по его формированию и в дальнейшем перевода его из одной категории в другую, позволяющую благоустраивать его как общественное место отдыха.

РЕШИЛИ: - поручить управлению по работе с территориями администрации Ипатовского городского округа Ставропольского края и отделу имущественных и земельных отношений продолжить работу по формированию земельного участка и переводу его в категорию земель общего назначения с правом благоустройства для отдыха.


ГОЛОСОВАЛИ за - 8 голосов.

Заместитель председателя общественной
комиссии  Е.А. Ткаченко
Секретарь общественной
комиссии  В.Н. Попов.

Вариант укладки №1

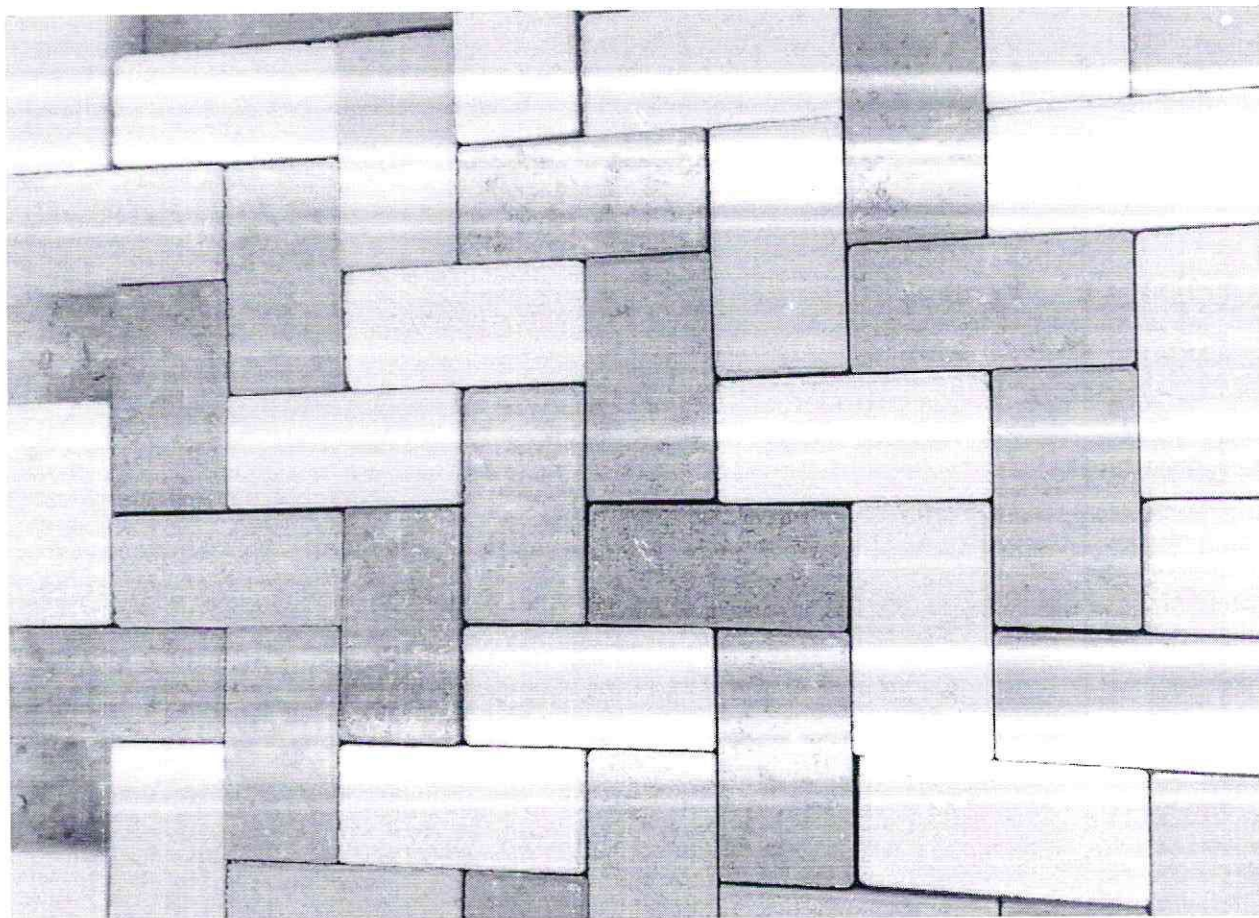


Вариант укладки №2

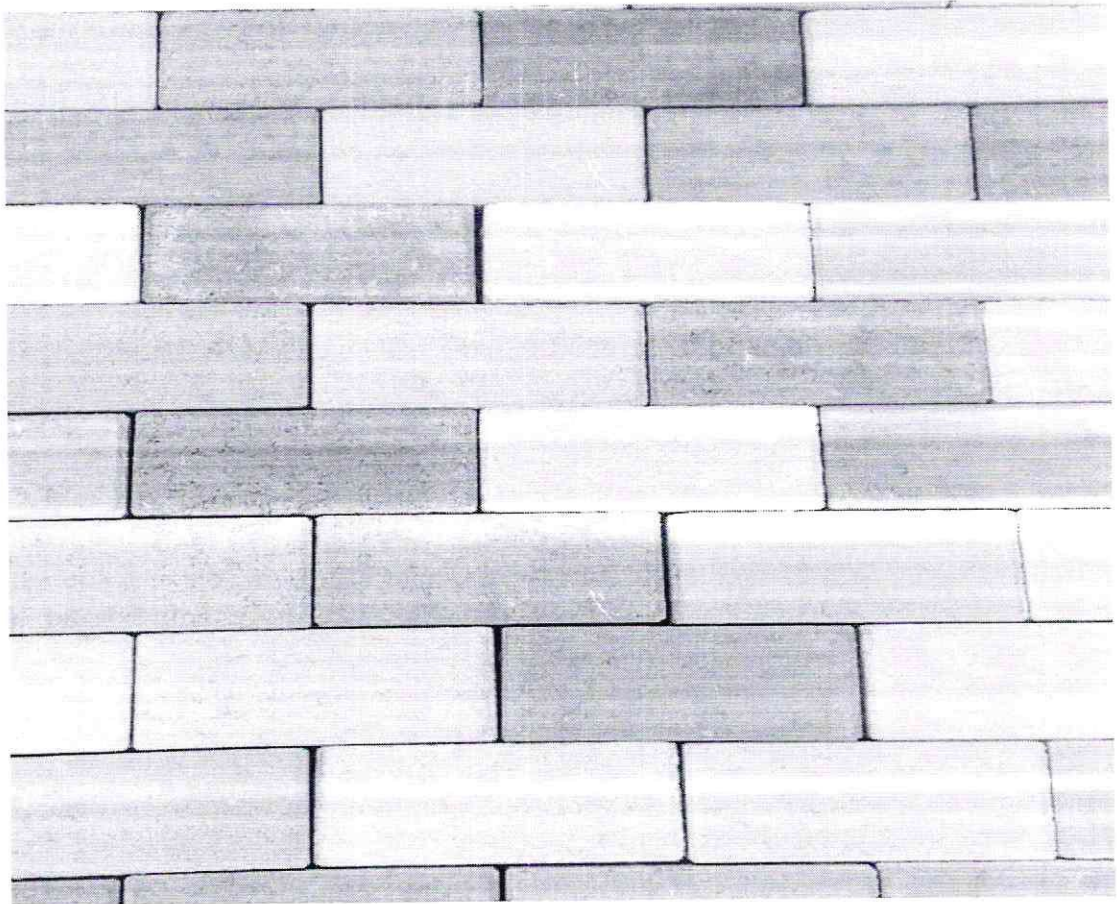

Вагнеру № 2

Вариант укладки № 3

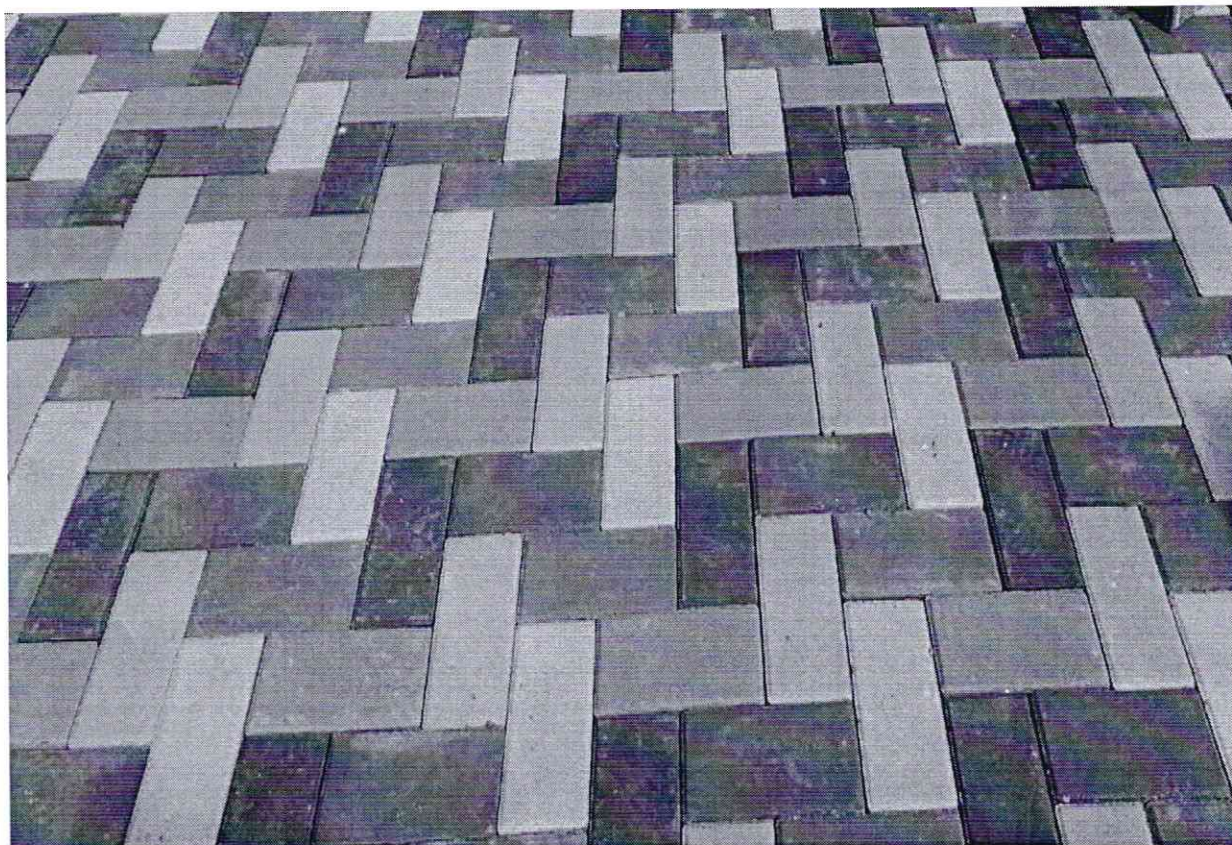


"Благоустройство наиболее посещаемых муниципальных территорий (сквер возле городского стадиона) в городе Ипатово Ипатовского городского округа Ставропольского края"

Исполнительная схема

-  — Устройство брусчатки
-  — БР 100.30.15
-  — БР 100.20.8
-  — Вазон
-  — Скамья бульварная
-  — Урна металлическая



Утверждаю :
 [Signature]
 Глава Ипатовского городского округа Ставропольского края
 С.В. Савченко

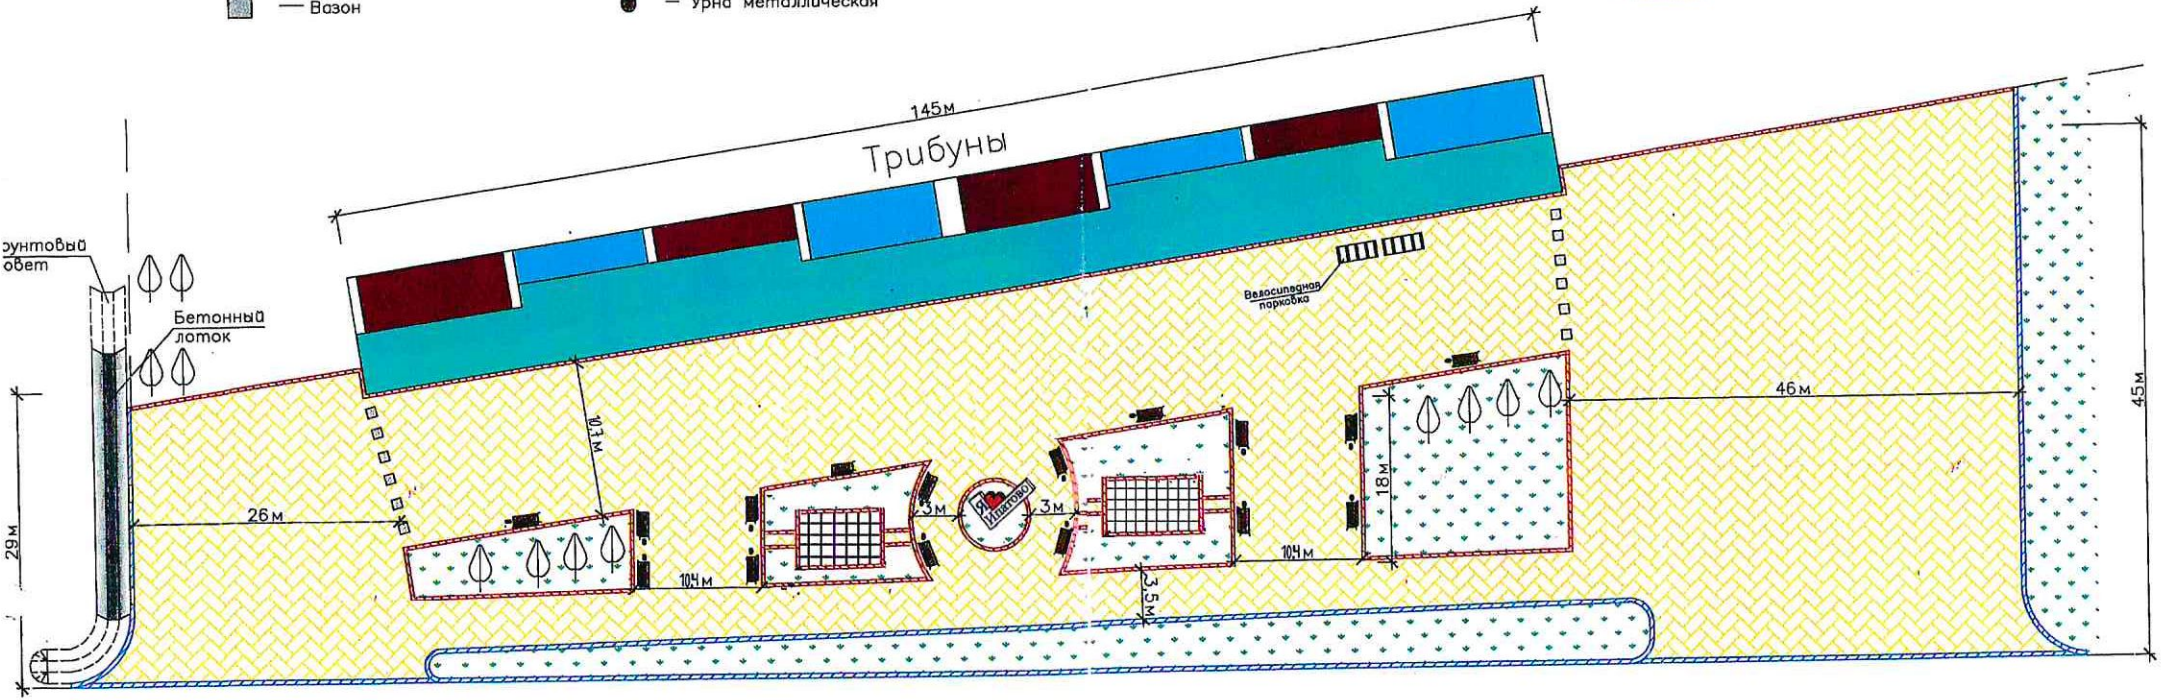

Е.А. Ткаченко